

Miejskie Przedsiębiorstwo Wodociągów i Kanalizacji w m. st. Warszawie S.A.	<b>Szkic powykonawczy przyłącza wodociągowego</b>	Strona 1/2
		Załącznik I-PRO-05/05 Wydanie 06 z dnia 04.08.2023r.

Szkic jest integralną częścią Protokołu kontroli i odbioru technicznego przyłącza wodociągowego (załącznik I-PRO-05/04)

Warszawa, dnia \_\_ - \_\_ - 20\_\_ r.

nr Informacji	123456/2024
nr punktu sieci	

Aktualny adres: miejscowość	Warszawa	ulica	Przykładowa		
nr porządkowy	12	nr ew. działki	18/3	obręb	4-06-23
Inwestycja realizowana na podstawie uzgodnionej przez Spółkę dokumentacji technicznej:					
nr uzgodnienia	1234/2024	z dnia	25-10-2024r.		
nazwa Wykonawcy	Wykonawca sp. z o.o.				
adres Wykonawcy	ul. Słoneczna 55, 00-800 Warszawa				
na zlecenie Inwestora:					
nazwa Inwestora	Jan Kowalski				
adres Inwestora	ul. Przykładowa 12, 01-111 Warszawa				


BUDYNEK\*  mieszkalny  przemysłowy  inny .....  
liczba lokali 2

Dane przyłącza wodociągowego						
Lp.	średnica [mm]	długość [m]	materiał	sposób łączenia	uzbrojenie	
					rodzaj	sztuk
1.	50x4,6	10,0	PE	zgrzew	ZD DN 50	1

Lp.	Wyszczególnienie materiałów	L [m]/szt.
1.	OPASKA KOŁNIERZOWA 100/50	0,14
2.	ZASUWA DN50 KOŁNIERZOWA DŁUGA	0,27
3.	POŁĄCZENIE STAL/PE	0,10
4.	RURA 50x4,6PE	9,49
5.	POŁĄCZENIE STAL/PE 50/40	1 szt.
6.	REDUKCJA 40/20	1 szt.
7.	RAZEM	10,0
8.		
9.		
10.		
11.		
12.		

\* odpowiednie zaznaczyć

SZKIC

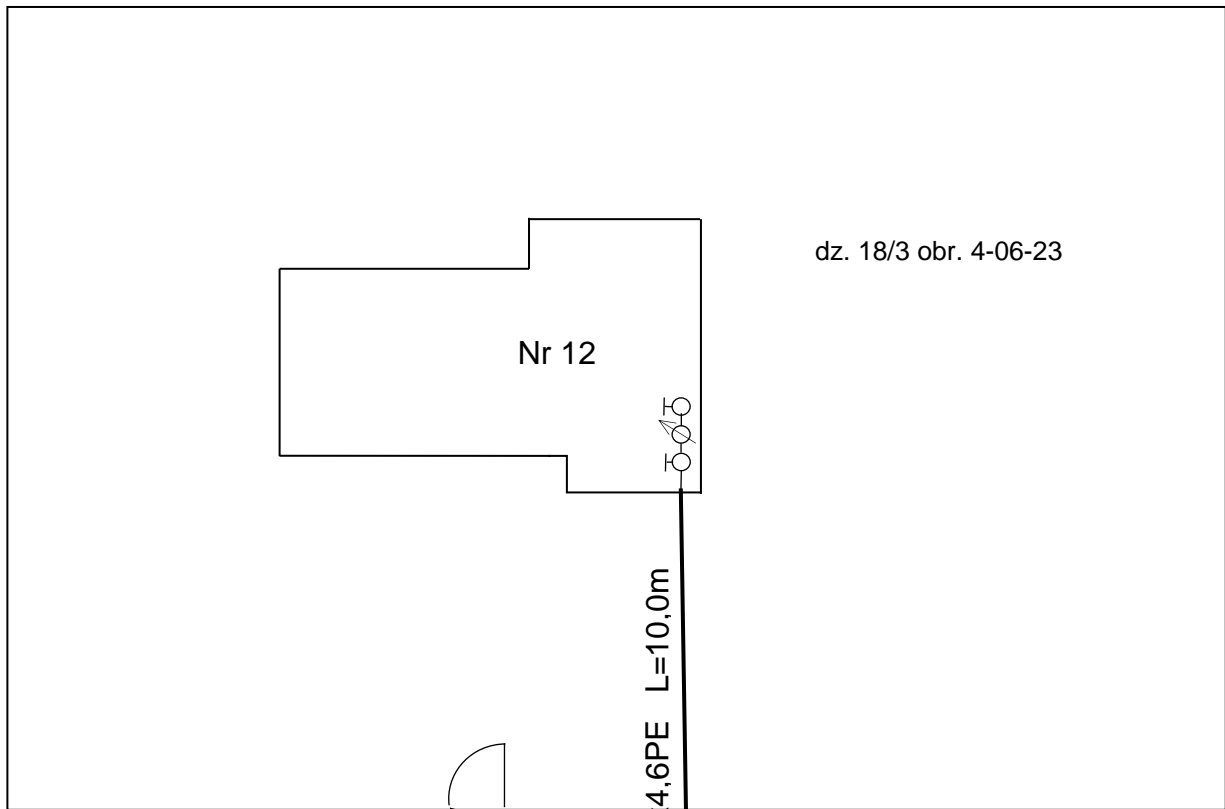

ul. PRZYKŁADOWA

w 100żel sfer

3,8m

ZD50

8,0m

15,0m

HP45478

WYKONAWCA Sp. z o. o.

*Pan Wykonawca*

00-111 Warszawa, ul. Słoneczna 55

NIP: 111-000-00-00

mgr inż. Kierownik Robót

*Jan Nowak*

uprawnienia nr MAZ/0000/WBS/27

23.06.2025r *Jan Kowalski*

data i podpis Inwestora

data, pieczętka i podpis Wykonawcy

data, podpis i pieczętka z nr uprawnień Kierownika robót

ZGODNOŚĆ SZKICU Z WYKONANIEM SPRAWDZIŁ

.....  
(data, pieczętka i podpis Inspektora nadzoru)